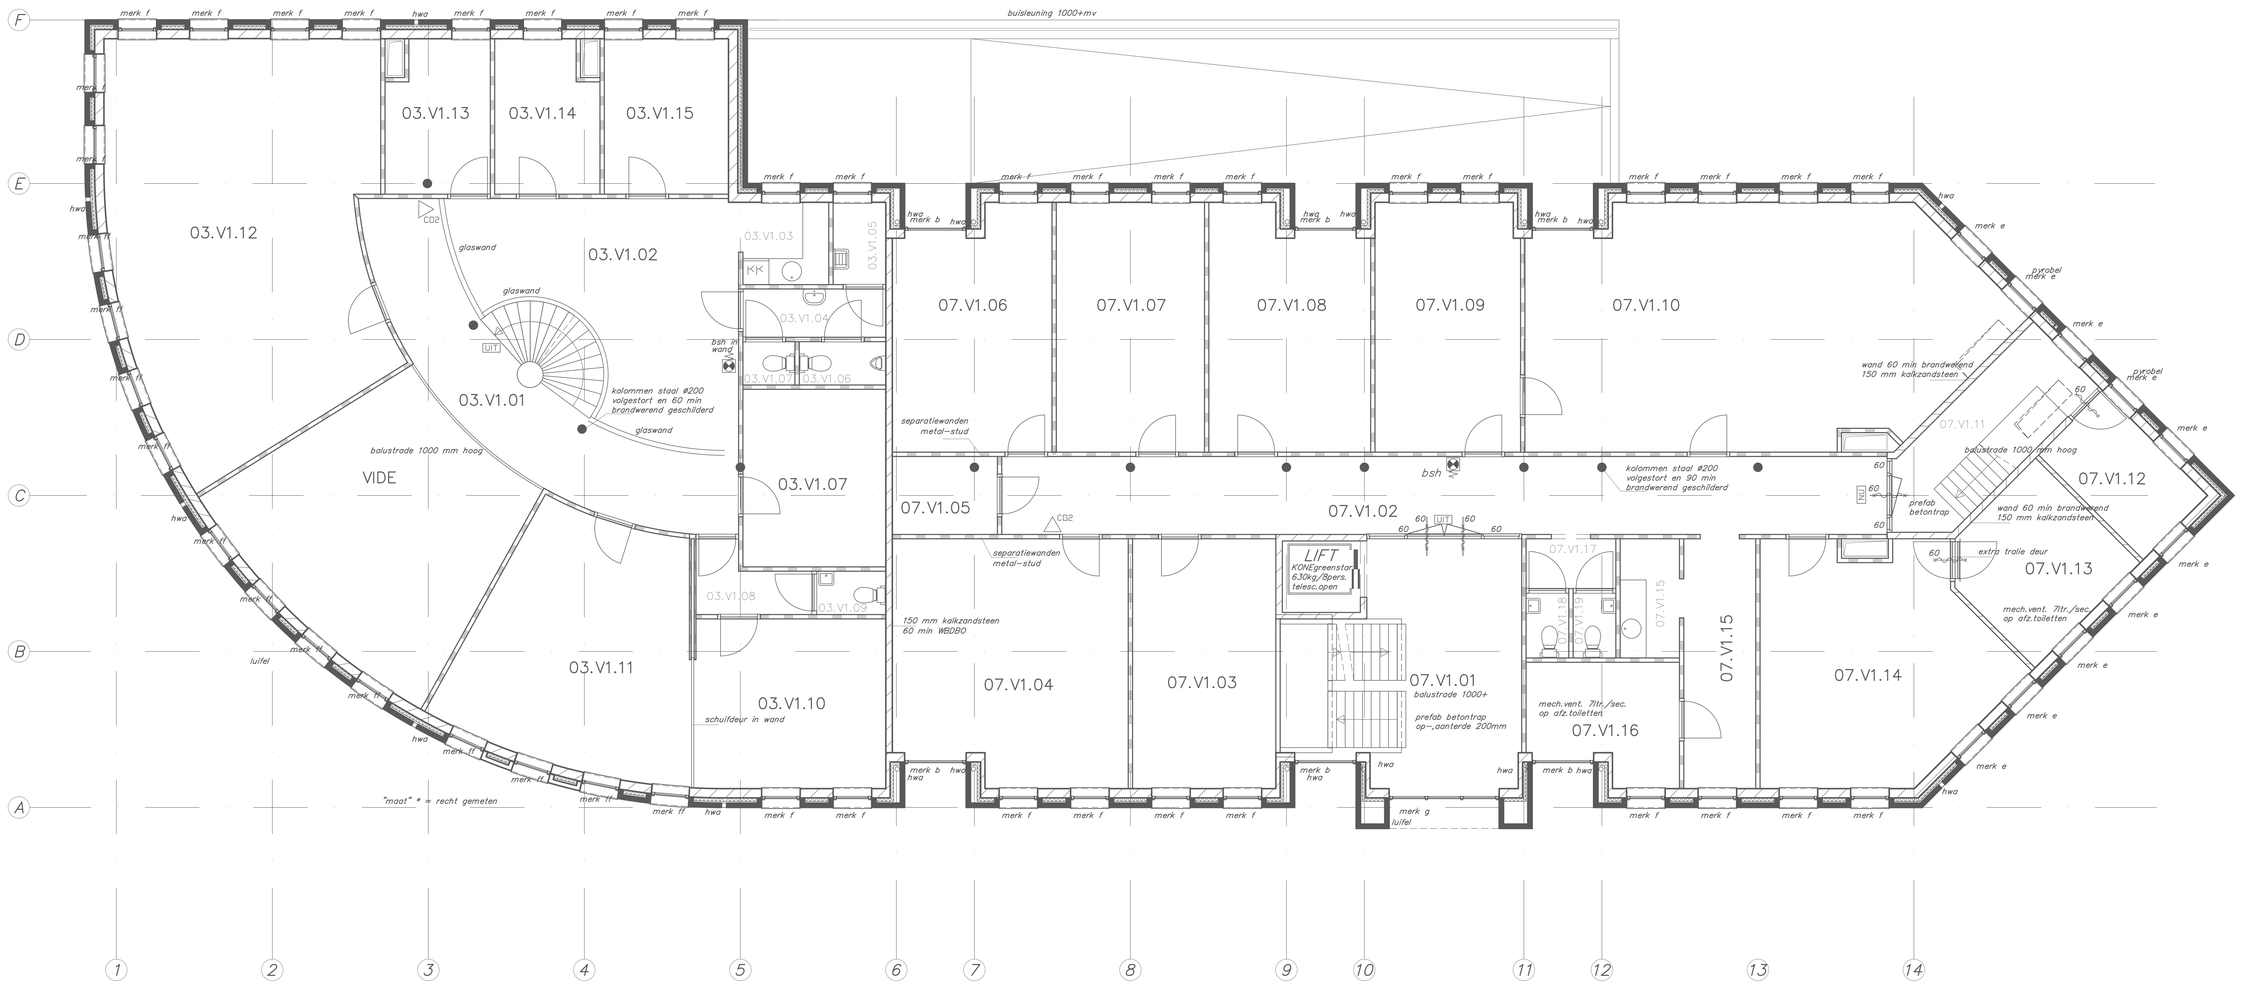

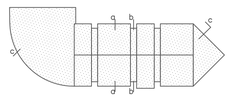

Violier 2
5361 MR Grave

T: 0486-42 14 22
E: info@veekens.nl
www.veekens.nl

VEEKENS
bouwkundig teken- en adviesburo

opdrachtgever:	I.G.F.M. van Megen, Malden	wijz. A:	wijz. D:
	telefoon 024-388.11.88, telefax 024-388.11.99	wijz. B:	wijz. E:
betreft:	Bedrijfsverzamelgebouw	wijz. C:	wijz. F:
	aan de Zwerfkei 1, 6581 HN Malden	get.: HVe	d.d.: 20180213
status:	REVISIETEKENING	form: A0	schaal: 1:50
onderdeel:	Plattegrond verdieping 1	werknr: 2018	bladnr: B03

© Auteursrecht voorbehouden volgens de wet